jeden z drugi: rysunek jest w tej samej skali.
Jeżeli uda się zeskanować można wtedy gotowi przekazać do Inwestycji
A.

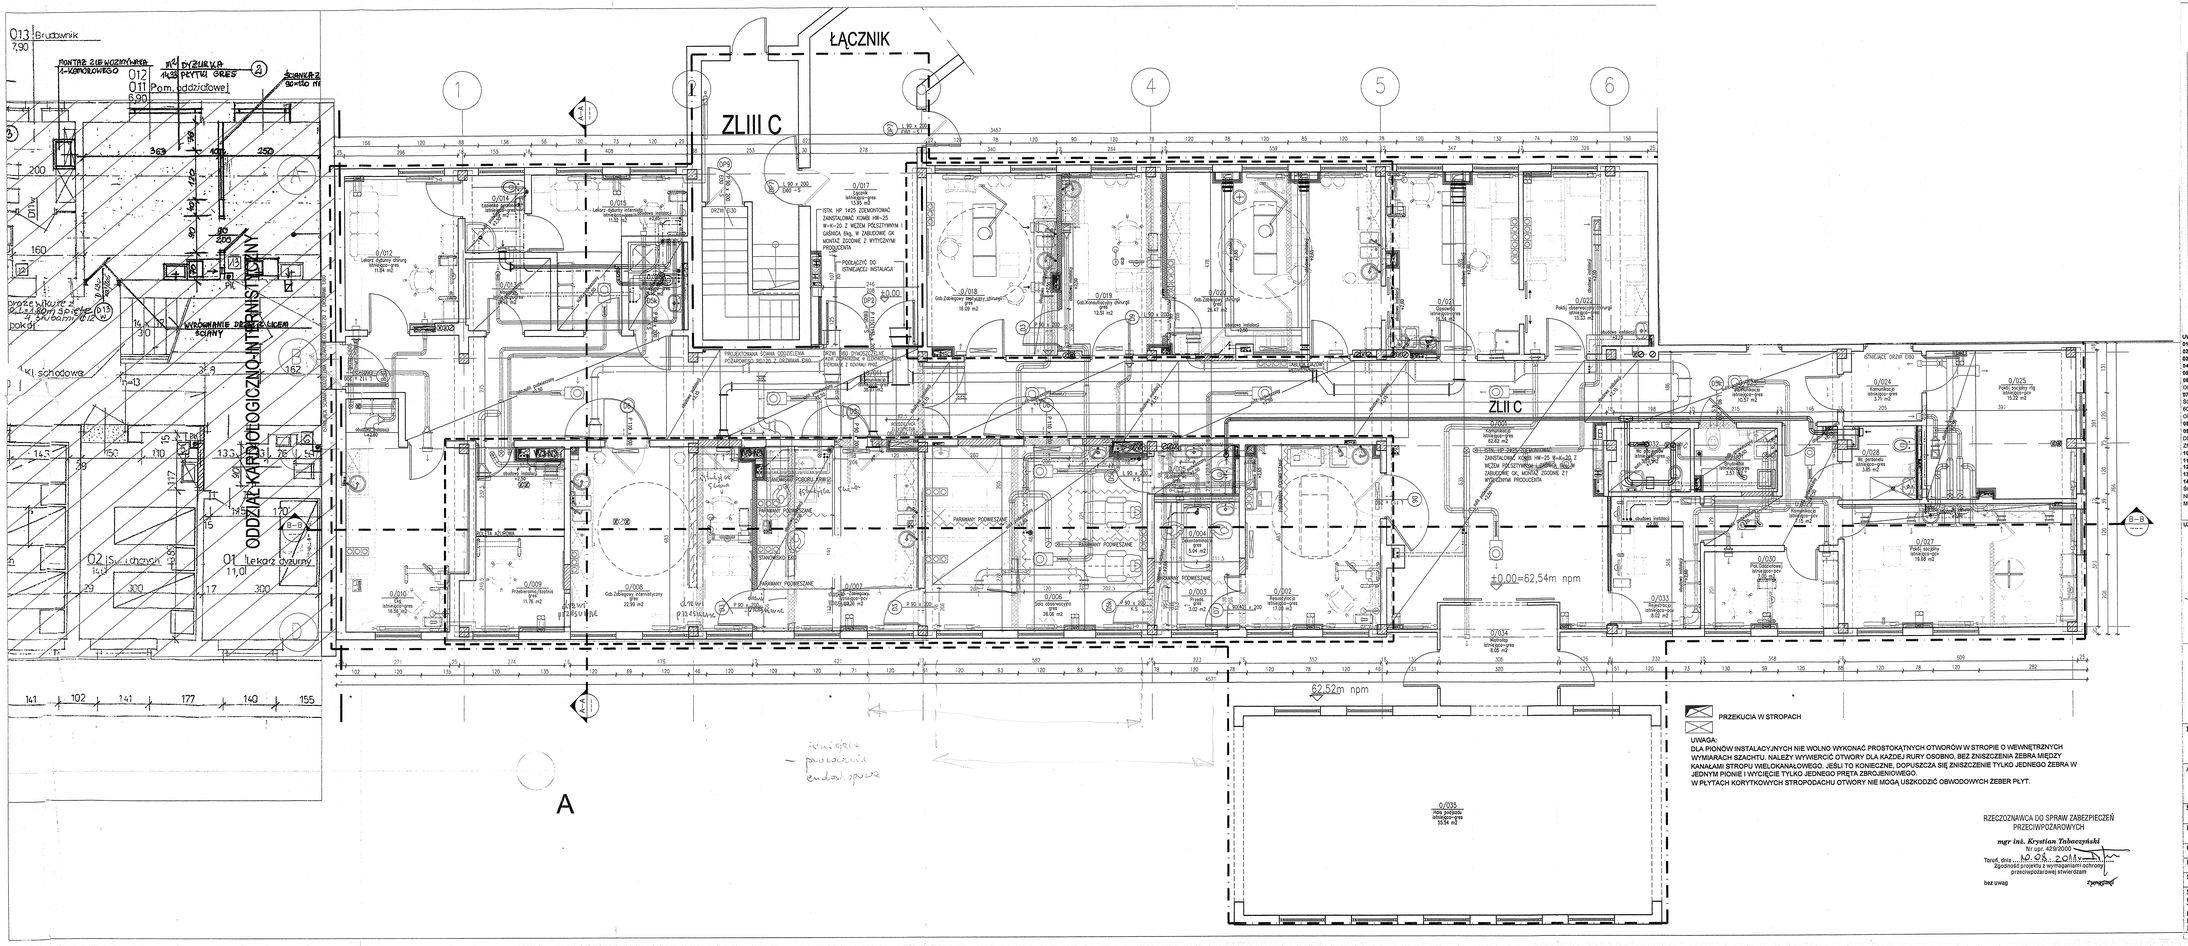

PARTER

IZBA PRZYJĘĆ

STREFA POŻ. ZLII C


ZAKRESY ROBÓT:
- ZAKRES WYMIANY INSTALACJI
- ZAKRZES PRZEBUDOWY I WYMIANY INSTALACJI
- ŚCIANY ISTNIEJĄCE
- WYBURZENIA, DEMONTAŻ
- ZAMUROWANIA W ŚCIANACH ISTNIEJĄCYCH GAZOBETON odm.600
- PROJ. ŚCIANY DZIAŁOWE PROJEKTOWANE EI15 GIPSOWO-KARTONOWE gr.12,5cm
- PROJ. ŚCIANY INSTALACYJNE EI60 GIPSOWO-KARTONOWE gr.22,25,35cm (wg wymiaru na rysunku)
- PROJ. OBUDOWY INSTALACJI EI60 GIPSOWO-KARTONOWE gr.8cm
- PROJ. OBUDOWY INSTALACJI EI30 GIPSOWO-KARTONOWE gr.7,5cm

UWAGI:
01. BUDYNEK KAT. ZAGROŻENIA LUDZI PM-ZLII+III, KL.ODP.POŻ. "C"
03. KONSTRUKCJA GŁÓWNA BUDYNKU R 60.
04. ŚCIANY WEWNĘTRZNE min. EI 15.
04. STROP W KLASIE ODPORNOŚCI OGNIOWEJ REI 60.
05. ŚCIANY ODDZIELENIA POŻAROWEGO WLASIE ODPORNOŚCI OGNIOWEJ REI 120
06. PRZEPUSTY INSTALACYJNE W ELEMENTACH ODDZIELENIA PRZECIWPOŻAROWEGO POWINNY MIEĆ KLASĘ ODPORNOŚCI OGNIOWEJ(E) WYMAGANĄ DLA TYCH ELEMENTÓW.
07. PRZEPUSTY INSTALACYJNE O ŚREDNICY WIĘKSZEJ NIŻ 0,04M W ŚCIANACH I STROPACH, NIE BĘDĄCYCH ŚCIANAMI ODDZELENIA POŻAROWEGO, ALE POSIADAJĄCYCH KLASĘ ODPORNOŚCI OGNIOWEJ DO WŁAMINEJ EI 60 LUB REI 60, A NIE BĘDĄCYCH ELEMENTAMI ODDZIELENIA PRZECIWPOŻAROWEGO, POWINNY MIEĆ KLASĘ ODPORNOŚCI OGNIOWEJ (E0) TYCH ELEMENTÓW
08. BUDYNEK NALEŻY WYPOSAŻYĆ W INSTALACJE SAP
09. WSZYSTKIE DRZWI O SZEROKOŚCI ŚWIATŁA PRZEŁĄCZA SKRZYDŁA AKTYWNEGO MIN. 90/200 CM. SKRZYDŁA DRZWI, STANOWIĄCYCH WYJŚCIA NA DROGĘ EWAKUACYJNĄ, NIE MOGĄ, PO CH CAŁKOWITYM OTWARCIU, ZMNIEJSZAĆ WYMAGANEJ SZEROKOŚCI TEJ DROGI - OTWARCIE NA 180°.
10. DRZWI PRZĘ NALEŻY WYPOSAŻYĆ W SAMOZAMYKACZE.
11. WSZYSTKIE WYMIARY SPRAWDZIĆ NA BUDOWIE.
12. KONSTRUKCJA WG PROJ. KONSTRUKCJA.
13. INSTALACJE WEDŁUG PROJEKTÓW BRANŻOWYCH
14. W ŚCIANACH GIPSOWO-KARTONOWYCH ZASTOSOWAĆ UKRYTE ELEMENTY MONTAŻOWE (WZMOCNIENIA ŚCIAN) DLA ZAMONTOWANIA UMYWALEK, PISUARÓW, MISEK USTĘPOWYCH ORAZ PORĘCZY DLA OSÓB NIEPEŁNOSPRAWNYCH, ZESTAW PORĘCZY ORAZ UKŻADZENIA SANITARNE DLA OSÓB NIEPEŁNOSPRAWNYCH MONTOWAĆ I LOKALIZOWAĆ ZGODNIE Z ZALECENIAMI PRODUCENTA I DOSTAWCY.

UZGODNIENIA Z RZECZOZNAWCAMI

Uzgodniono pod względem wymagań higieny i zdrowotnych bez zastrzeżeń
Data 10.08.2011 podpis
Zaopiniowano pod względem zgodności z przepisami bezpieczeństwa i higieny pracy oraz wymaganiami ergonomii bez zastrzeżeń
Data 10.08.2011 podpis
dr hab. inż. Zbigniew Balcer
ul. Batorego 17/19 87-100 Toruń
ul. Mickiewicza 26, 87-100 Toruń
tel. kom. 601 980 830, fax./fax 0061 81947 427

INWESTYCJA P.T.:
MODERNIZACJA IZBY PRZYJĘĆ W SPECJALISTYCZNYM SZPITALU MIEJSKIM IM.M.KOPERNIKA PRZY UL.BATOREGO 17/19 W TORUNIU
polegająca na:
PRZEBUDOWIE CZĘŚCI I REMONCIE POZOSTAŁYCH POMIESZCZEŃ PIWNICY, PRZEBUDOWIE CZĘŚCI I REMONCIE POZOSTAŁYCH POMIESZCZEŃ PARTERU ORAZ REMONCIE POMIESZCZEŃ 1 PIĘTRA BUDYNKU IZBY PRZYJĘĆ
wraz z wymianą wewnętrznych instalacji budynku
na działce budowlanej składającej się z działek gruntu o nr 85/15 w obrębie ewid. 11

Inwestor
Urząd Miasta Torunia
ul. Wały gen. Sikorskiego 8, 87-100 Toruń

DOKUMENTACJA POWYKONAWCZA

Adres budowy
ul. Batorego 17/19
87-100 Toruń

Branża
ARCH/KONSTR.
Rys. Nr.
03

Stadium
Projekt budowlany

Data
2011-07

Rysunek
RZUT PARTERU

Skala
1:50

Główny projektant	mgr inż. arch. Grzegorz Sadowski	78/86/Pw
Projektant	mgr inż. arch. Magdalena Zakrzewska	WP-OIA/OKK/Lp8/14/2007
Sprawdził	mgr inż. arch. Monika Wojtczyk	7131/33/9/2004

SPA Sadowski, Sadowski
ul. Podlesie 33, 60-623 Poznań
Telefon 04861/ 8484190
Fax. 04861/ 8484123
E-Mail: spa@spa-sadowski.pl
Internet: http://www.spa-sadowski.pl